

出来形検査調書

愛知県知事殿

平成28年2月15日

検査員 課長補佐 山本直樹





検査の結果については、下記のとおりです。

記

- 1 工 事 名 公園緑地整備工事(交付金)(仮称)油ヶ淵水辺の学習館建築工事
- 2 路線等の名称 油ヶ淵水辺公園
- 3 工事場所 安城市東端町地内
- 4 請負代金額 金152,820,000円
- 5 工 期 着手 平成27年2月25日
完了 平成28年3月20日
- 6 請 負 者 株式会社逸和工務店
- 7 検査年月日 平成28年2月12日
- 8 検査結果 出来高金 17,961,730円

基礎リスト 1/40

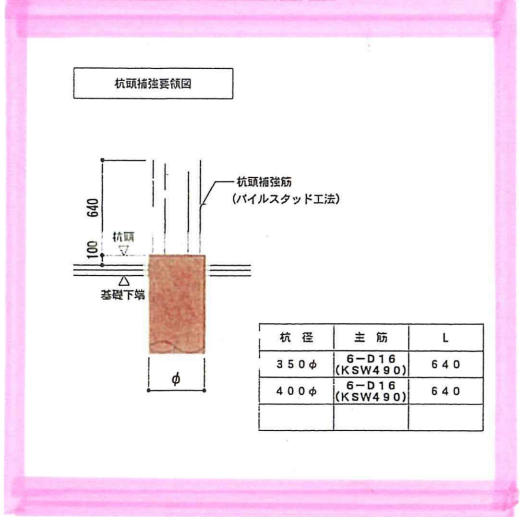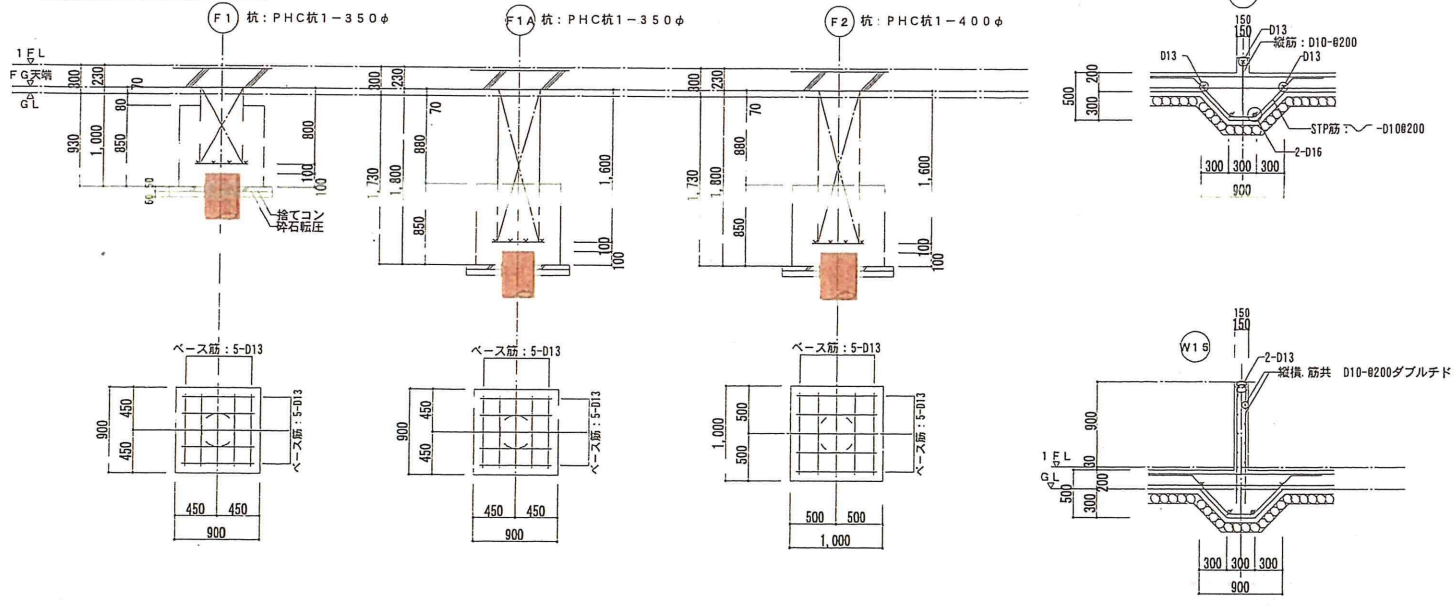

スラブリスト

註) 巾止め筋D10-@1,000以内

符号	版厚	位置	短辺方向・主筋		長辺方向・配筋		備考
			全域	全域	全域	全域	
FS1	t=200	上端筋	D13-@200	D13-@200	D13-@200	D13-@200	モチアミ配筋
		下端筋	D13-@200	D13-@200	D13-@200	D13-@200	
FS2	t=200	上端筋	D13-@150	D13-@200	D13-@200	D13-@200	モチアミ配筋
		下端筋	D13-@150	D13-@200	D13-@200	D13-@200	
FS11	t=250	上端筋	D13-@200	D13-@200	D13-@200	D13-@200	モチアミ配筋
		下端筋	D13-@200	D13-@200	D13-@200	D13-@200	
S1	t=150	上端筋	D10・D13-@200	D10・D13-@200	D10・D13-@200	D10・D13-@200	モチアミ配筋
		下端筋	D10-@200	D10-@200	D10-@200	D10-@200	

地中梁リスト 1/40

註) 特記なき限り、次項に従う。 1. 巾止め筋 @1,000以内

符号	FG1			FG1A			FG2		FG3	FG4	FG5			FG5A			FG5B			
	X1通り 端部	中央	X2通り 端部	X1通り 端部	中央	X2通り 端部	X2通り 端部	中央	他端部	全断面	全断面	X1通り 端部	中央	X2通り 端部	X1通り 端部	中央	X2通り 端部	X1通り 端部	中央	X2通り 端部
形状																				
BxD	450x800			450x800			450x1600		450x800	450x800	600x800			600x800			600x800			600x1,600
上端筋	4-D22	4-D22	7-D22	4-D22	4-D22	5-D22	7-D22	4-D22	4-D22	4-D22	4-D22	5-D22	5-D22	10-D22	6-D22	6-D22	11-D22	5-D22	5-D22	5-D22
下端筋	4-D22	7-D22	7-D22	4-D22	7-D22	5-D22	7-D22	4-D22	4-D22	4-D22	4-D22	5-D22	10-D22	10-D22	6-D22	11-D22	11-D22	5-D22	9-D22	6-D22
STP筋	□-13-@200			□-13-@200			□-13-@200		□-13-@200	□-13-@200	□-13-@200			□-13-@200			□-13-@200			
腹筋	2-D13			2-D13			2-D13		2-D13	2-D13	2-D13			2-D13			2-D13			6-D13

符号	FG6		FG6A			FG7		FG8	FG12			FG16			FGA	FCB	FCG	FB1	FB2
	X2通り 端部	中央、他端	X2通り 端部	中央	X3通り 端部	他端部	中央、X3通り端	全断面	X2通り端	中央	他端	全断面	全断面	全断面	全断面	全断面	全断面	全断面	全断面
形状																			
BxD	600x800		600x800			450x800		450x800	450x1,600			450x1,600			450x800	450x800	450x1,600	300x1,600	300x600
上端筋	10-D22	5-D22	11-D22	6-D22	5-D22	5-D22	4-D22	4-D22	5-D22	4-D22	4-D22	6-D22	4-D22	4-D22	3-D22	3-D22	3-D22	3-D19	3-D16
下端筋	10-D22	5-D22	11-D22	9-D22	5-D22	5-D22	4-D22	4-D22	5-D22	5-D22	4-D22	6-D22	6-D22	4-D22	3-D22	3-D22	3-D22	3-D19	3-D16
STP筋	□-13-@200		□-13-@200			□-13-@200		□-13-@200	□-13-@200			□-13-@200			□-13-@200	□-13-@200	□-13-@200	□-13-@200	□-13-@200
腹筋	2-D13		2-D13			2-D13		2-D13	6-D13			6-D13			2-D13	2-D13	6-D13	6-D10	2-D13

出来形図

※縮尺はA1版でのスケール表示である () 内のスケールはA3版での表示である

株式会社 飯島建築事務所 一級建築士事務所 愛知県知事登録 (イ-24) 4813号	中央コンサルタンツ株式会社 一級建築士事務所 愛知県知事登録 (イ-24) 3761号	工事名称 公園緑地整備工事 (交付金) (仮称) 油ヶ瀬水辺の学習館建築工事	図面番号 S-22
構造設計一級建築士交付番号第8652号 一級建築士登録第322641号 金子 慶一	一級建築士登録第209078号 矢野 勝也	図面名称 基礎リスト	縮尺 1/40 (1/80)
設 平成25年10月		愛知県知立建設事務所	