【出来形検査に合格しなかった部分概略図】

［別添２］

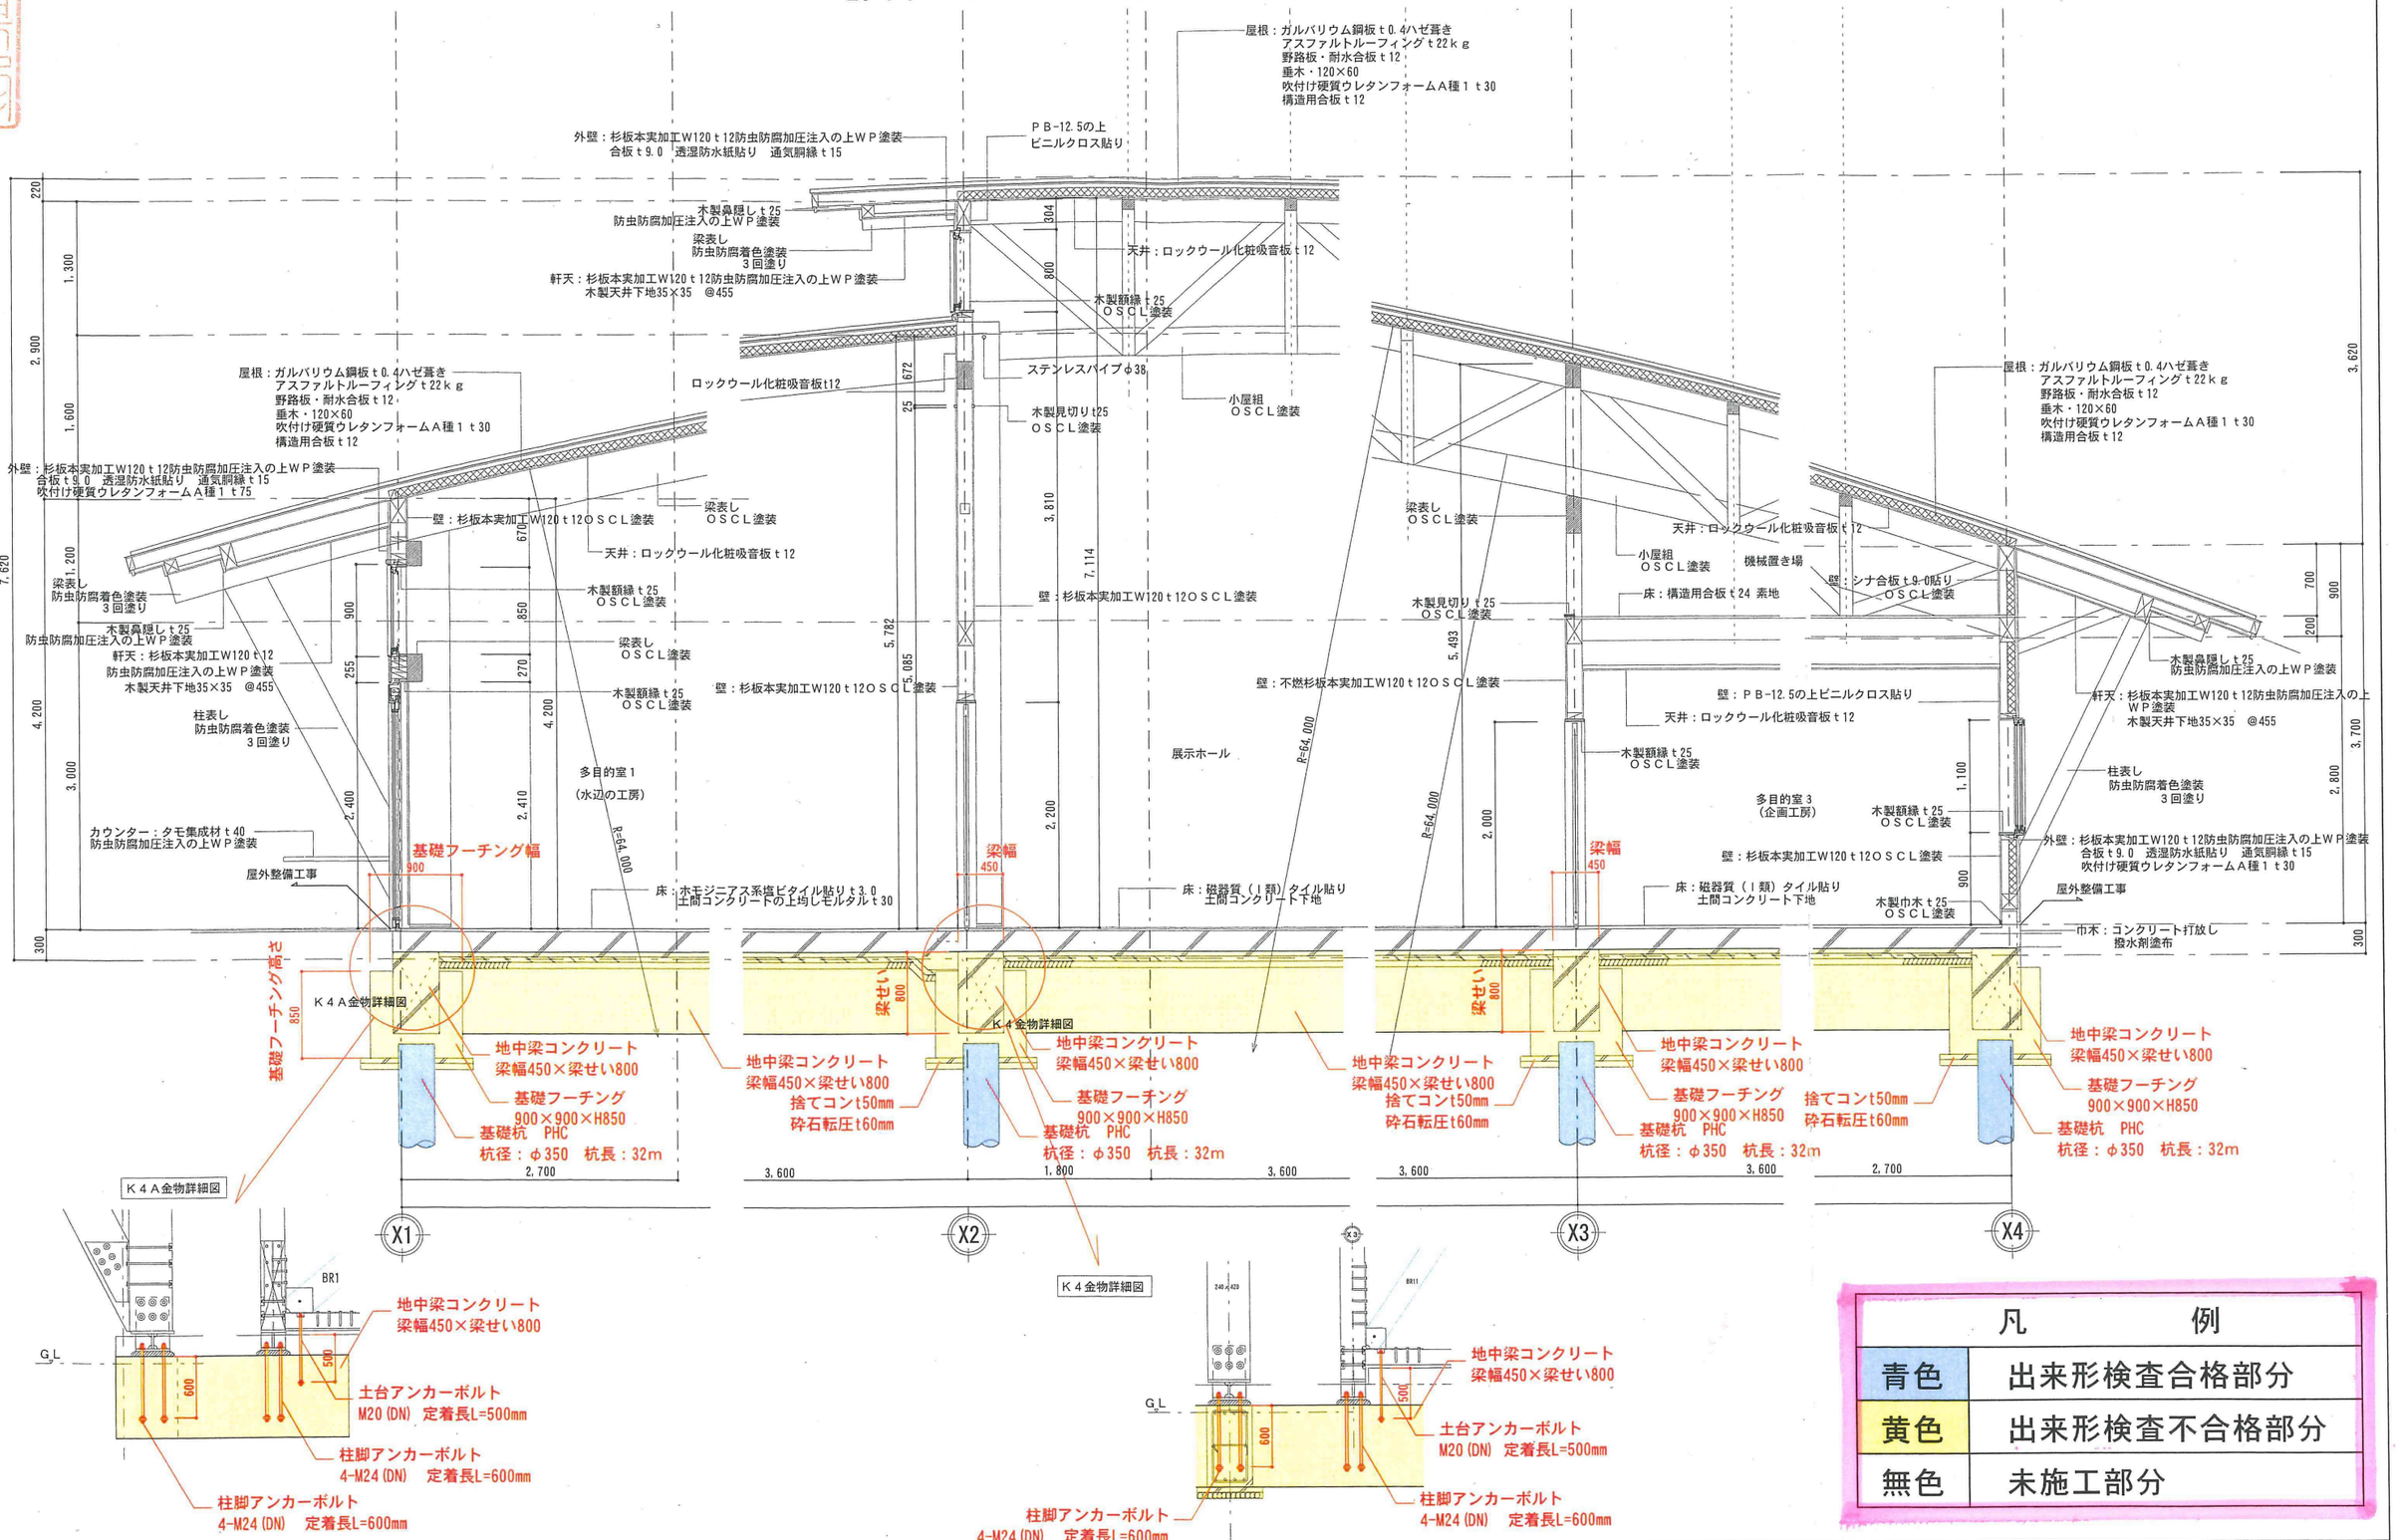

凡　例	
青色	出来形検査合格部分
黄色	出来形検査不合格部分
無色	未施工部分

特記　※電気設備、機械設備、屋外整備工事、公園工事は別途工事とする。

※縮尺はＡ１版でのスケール表示である
（　）内のスケールはＡ３版での表示である

中央コンサルタンツ株式会社 一級建築士事務所　愛知県知事登録（い-24）3761号	工事名称　公園緑地整備工事（交付金） （仮称）油ヶ淵水辺の学習館建築工事	図面番号
一級建築士登録第209078号 矢野勝也	図面名称　断面詳細図１（説明用） 縮尺　1/30 (1/60)	A-21
設計　平成25年10月	愛知県知立建設事務所	