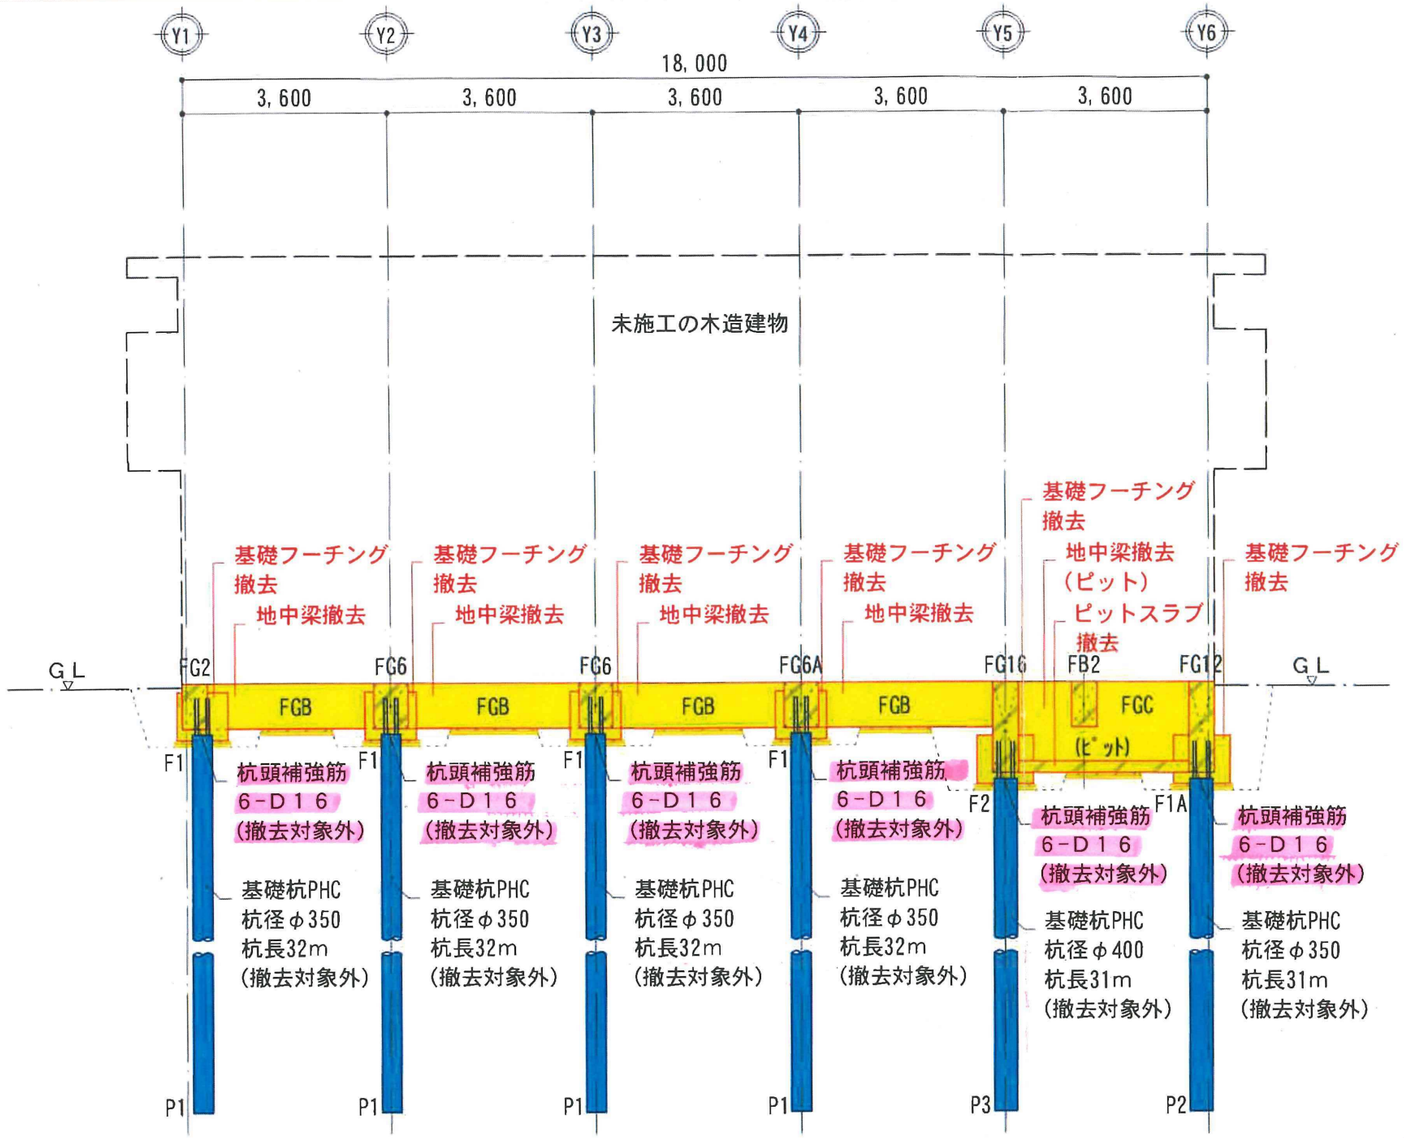

X2 通り 基礎コンクリート断面図　1/100

註）特記なき限り、下記による。

1．基礎コンクリート撤去時に以下を同時撤去とする。
- ・地中梁配筋、土間補強筋等の鉄筋
- ・柱脚アンカーボルト、土台アンカーボルト
- ・基礎フーチング配筋等の鉄筋
- ・ピットスラブ配筋等の鉄筋

2．単位表示の無い寸法数値は、ミリメートルとする。

凡例	
黄色	撤去対象
青色	撤去対象外（出来形検査合格部分）

断面詳細図（基礎杭・基礎コンクリート）　S＝1／20

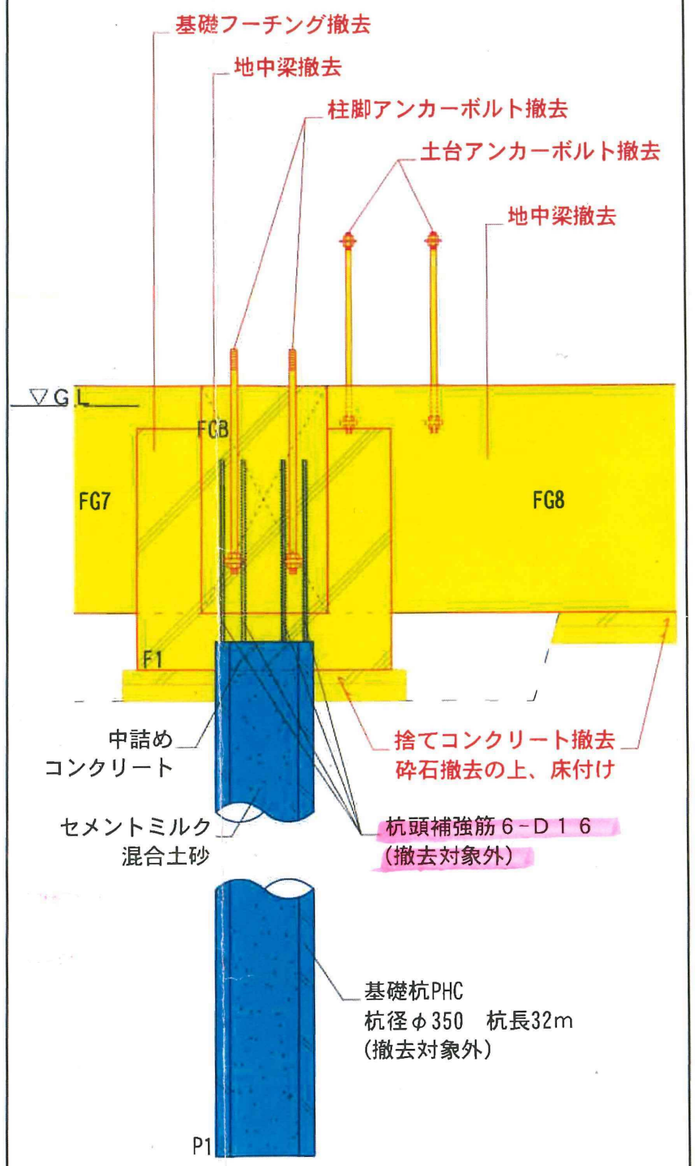

路線名	油ケ淵水辺公園		
施工箇所名	安城市東端町地内		
図面の種類	X2通り基礎コンクリート断面図・断面詳細図		
縮尺	1/20，1/100	図面番号	R-4